


1. Zestawienie powierzchni użytkowej
- Parter:
- Garaż:
- 1. Hala garażowa - 800,19 m²
- Archiwum:
- 2. Wiatolap archiwum - 1,60 m²
 - 3. Składowisko archiwum 1 - 29,80 m²
 - 4. Składowisko archiwum 2 - 0,68 m²
 - 5. Składowisko archiwum 3 - 0,68 m²
- Razem archiwum - 34,45 m²
- Razem parter - 834,65 m²

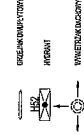

1:1


PROJEKTANT
 ARCHIT.
 WYKONAWCA

SZZ	
DOKUMENTACJA PROJEKTOWA	
PROJEKT WYKONAWCZY	
ARCHITEKTURA	
RZUT PARTERU	
WA-1	

ZAŁĄCZNIK NR 2
 GARAZ
 PARTER

GARAŻ
PIĘTRO

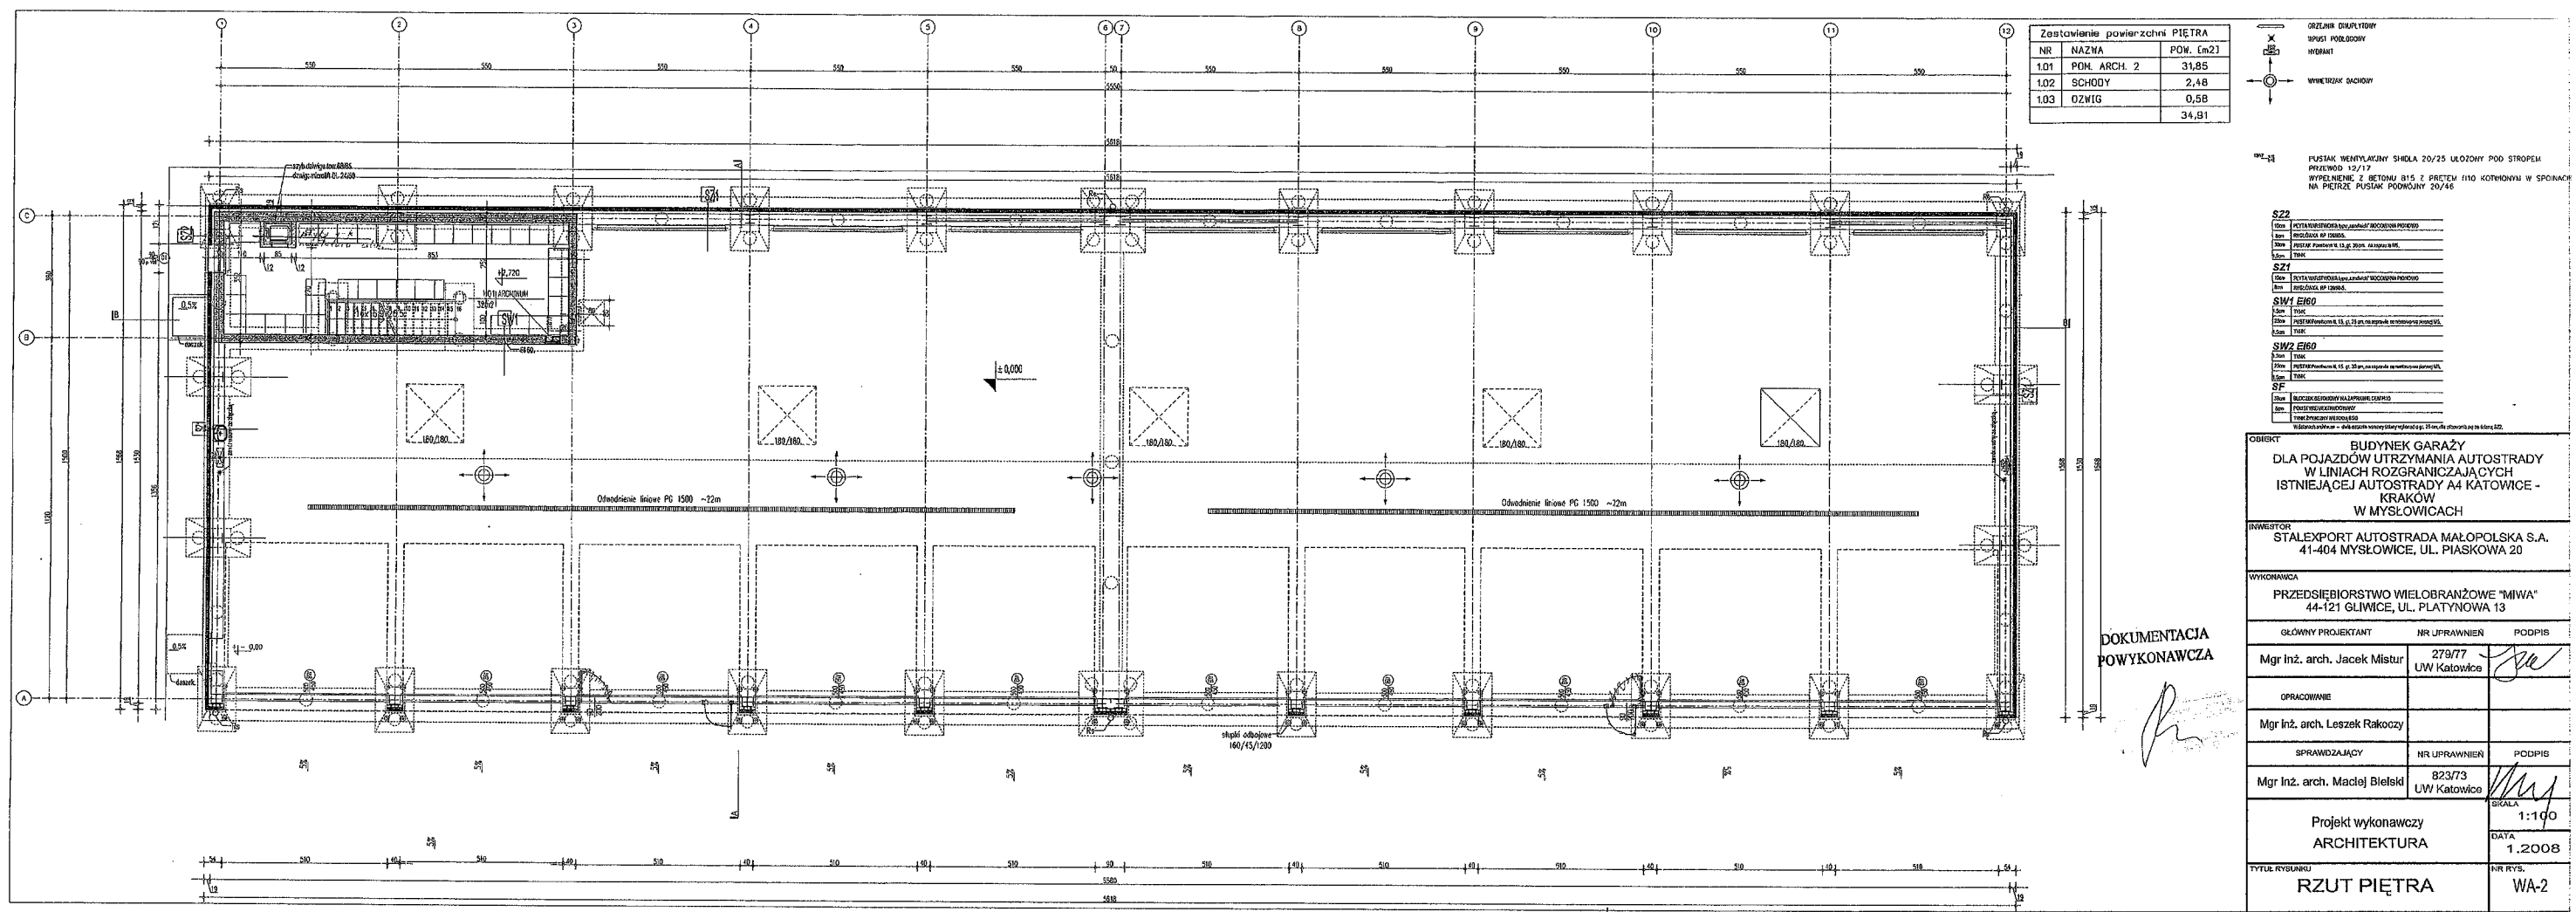

Zestawienie powierzchni PIĘTRA		
NR	NAZWA	POW. [m ²]
1.01	POD. ARCH. 2	31,85
1.02	SCHODY	2,48
1.03	OZWIG	0,58
		34,91



OST. 21 PUSTAK WENTYLACYJNY SZKŁA 20/25 UKŁADANY POD STROPEM PRZEKRODZ 12/17 WYKONANE Z BETONU B15 Z PRĘTAMI Ø10 KOTWIONYMI W SPOKOJE NA PIETRZE PUSTAK PODROBNOY 20/46


OBJEKT: BUDYNEK GARAŻY DLA POJAZDÓW UTRZYMANIA AUTOSTRADY W LINIACH ROZGRANICZAJĄCYCH ISTNIEJĄCEJ AUTOSTRADY A4 KATOWICE - KRAKÓW W MYSŁOWICACH

INWESTOR: STALEXPORT AUTOSTRADA MAŁOPOLSKA S.A. 41-404 MYSŁOWICE, UL. PIASKOWA 20

WYKONAWCA: PRZEDSIĘBIORSTWO WIELOBRANŻOWE "MIWA" 44-121 GLIWICE, UL. PLATYNOWA 13

GŁÓWNY PROJEKTANT: Mgr Inż. arch. Jacek Mistur
NR UPRAWNIEN: 279/77
PODPIS: [Signature]

OPRACOWANIE: Mgr Inż. arch. Leszek Rakoczy

SPRAWDZAJĄCY: Mgr Inż. arch. Maciej Bielecki
NR UPRAWNIEN: 823/73
LW Katowice
PODPIS: [Signature]


Projekt wykonawczy ARCHITEKTURA
SKALA: 1:100
DATA: 1.2008

TYTUŁ RYSUNKU: RZUT PIĘTRA
NR RYS.: WA-2

DOKUMENTACJA
POWYKONAWCZA

[Signature]

WARSZTAT
PARTER

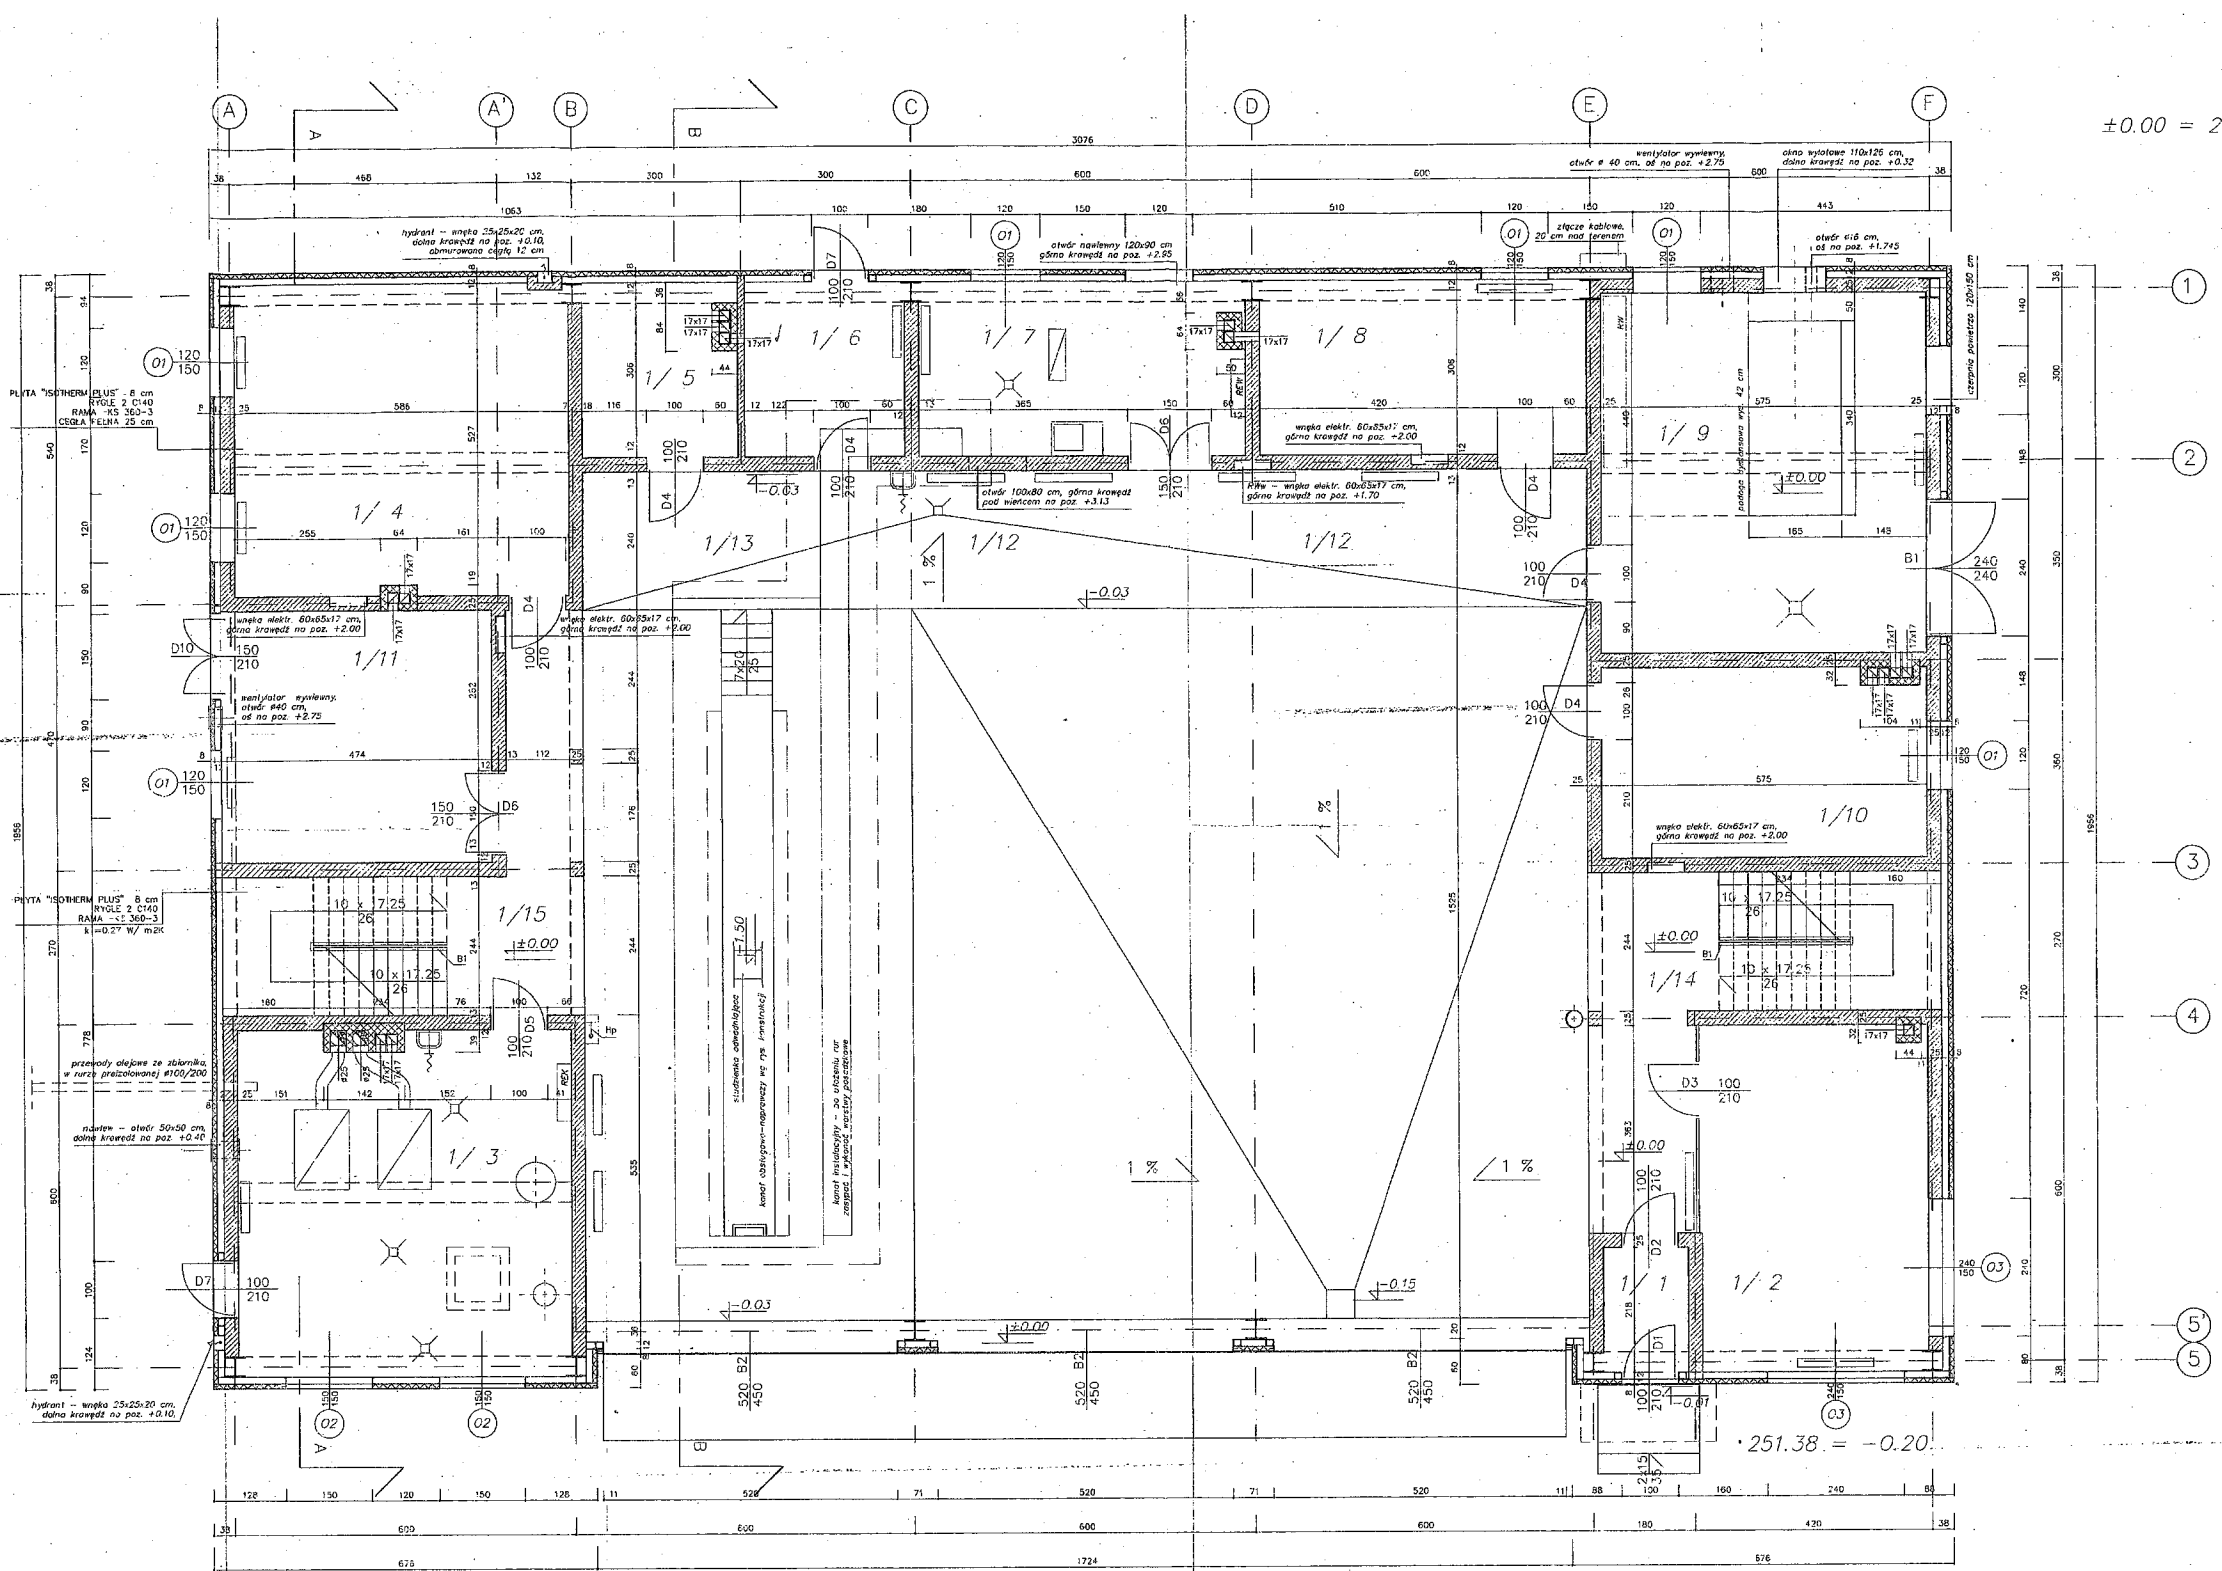


±0.00 = 251.58 m n.p.m.

- 1/1 PRZEDSIONEK
płytki gres 3.2 m²
- 1/2 POM. KIEROWNIKA WARSZTATU
wykładzina pcv 23.4 m²
- 1/3 KOTŁOWNIA
płytki gres - 33.94 m²
- 1/4 WARSZTAT MECHANICZNY PODRĘCZNY
płytki gres - 29.08 m²
- 1/5 KOMPRESOR
wylewka cementowa - 8.32 m²
- 1/6 MAGAZYN OLEJÓW I SMARÓW
płytki gres - 8.54 m²
- 1/7 WENTYLATORNIA
płytki gres - 17.04 m²
- 1/8 WARSZTAT ELEKTRYCZNY
wylewka cementowa,
chodnik dielektryczny - 17.57 m²
- 1/9 AGREGAT
wylewka cementowa - 36.8 m²
- 1/10 POMIESZCZENIE AKUMULATORÓW
płytki gres kwasoodporne - 18.95 m²
- 1/11 WARSZTAT OGUMIENIA
płytki gres - 19.80 m²
- 1/12 2 STANOWISKA DLA SAM. CIEZAROWYCH
wylewka cementowa - 181.96 m²
- 1/13 STANOWISKO NAPRAW
wylewka cementowa - 90.98 m²
- 1/14 KOMUNIKACJA I KLATKA SCHODOWA
płytki gres - 20.0 m²
- 1/15 KOMUNIKACJA I KLATKA SCHODOWA
płytki gres - 21.75 m²

UZGODNIENIA BRANŻOWE:
KONSTRUKCJA inż. R. Worytko
MECHANIKA mgr inż. H. Adles
INSTALACJE SANITARNE,
WENTYLACJA, C.O. T. Juszkiewicz
ELEKTRYKA mgr inż. W. Korbanek

BIPROKOM - KRAKÓW S.A.		
Projekt: TS-2	OBJĘTOŚĆ: OBYWÓD UTRZYMANIA AUTOSTRADY W BRZĘCZKOWICACH	
Brzoza: AB	OBJĘTOŚĆ: WARSZTAT	Pr. rys. 1 zamienny
Data: 07.99	TYTUŁ: RZUT PARTERU POZ. ± 0.00	Obj. rys. 12
Wzrost i nazwisko: inż. A. Pałak	nr upr. 185 / 84	Specjalność: Ochrona m.c.
Pracodawca: mgr inż. arch. E. Sienkowska	33 Km - 71	Architektura
Pracownik: mgr inż. arch. M. Kocznowski		Architektura
Kreślił: -		Architektura
Sprawdził: mgr inż. arch. J. Maciejowski	BS1 / 89	Architektura
		Skala: 1:50 M 1 / nr arch. 4377

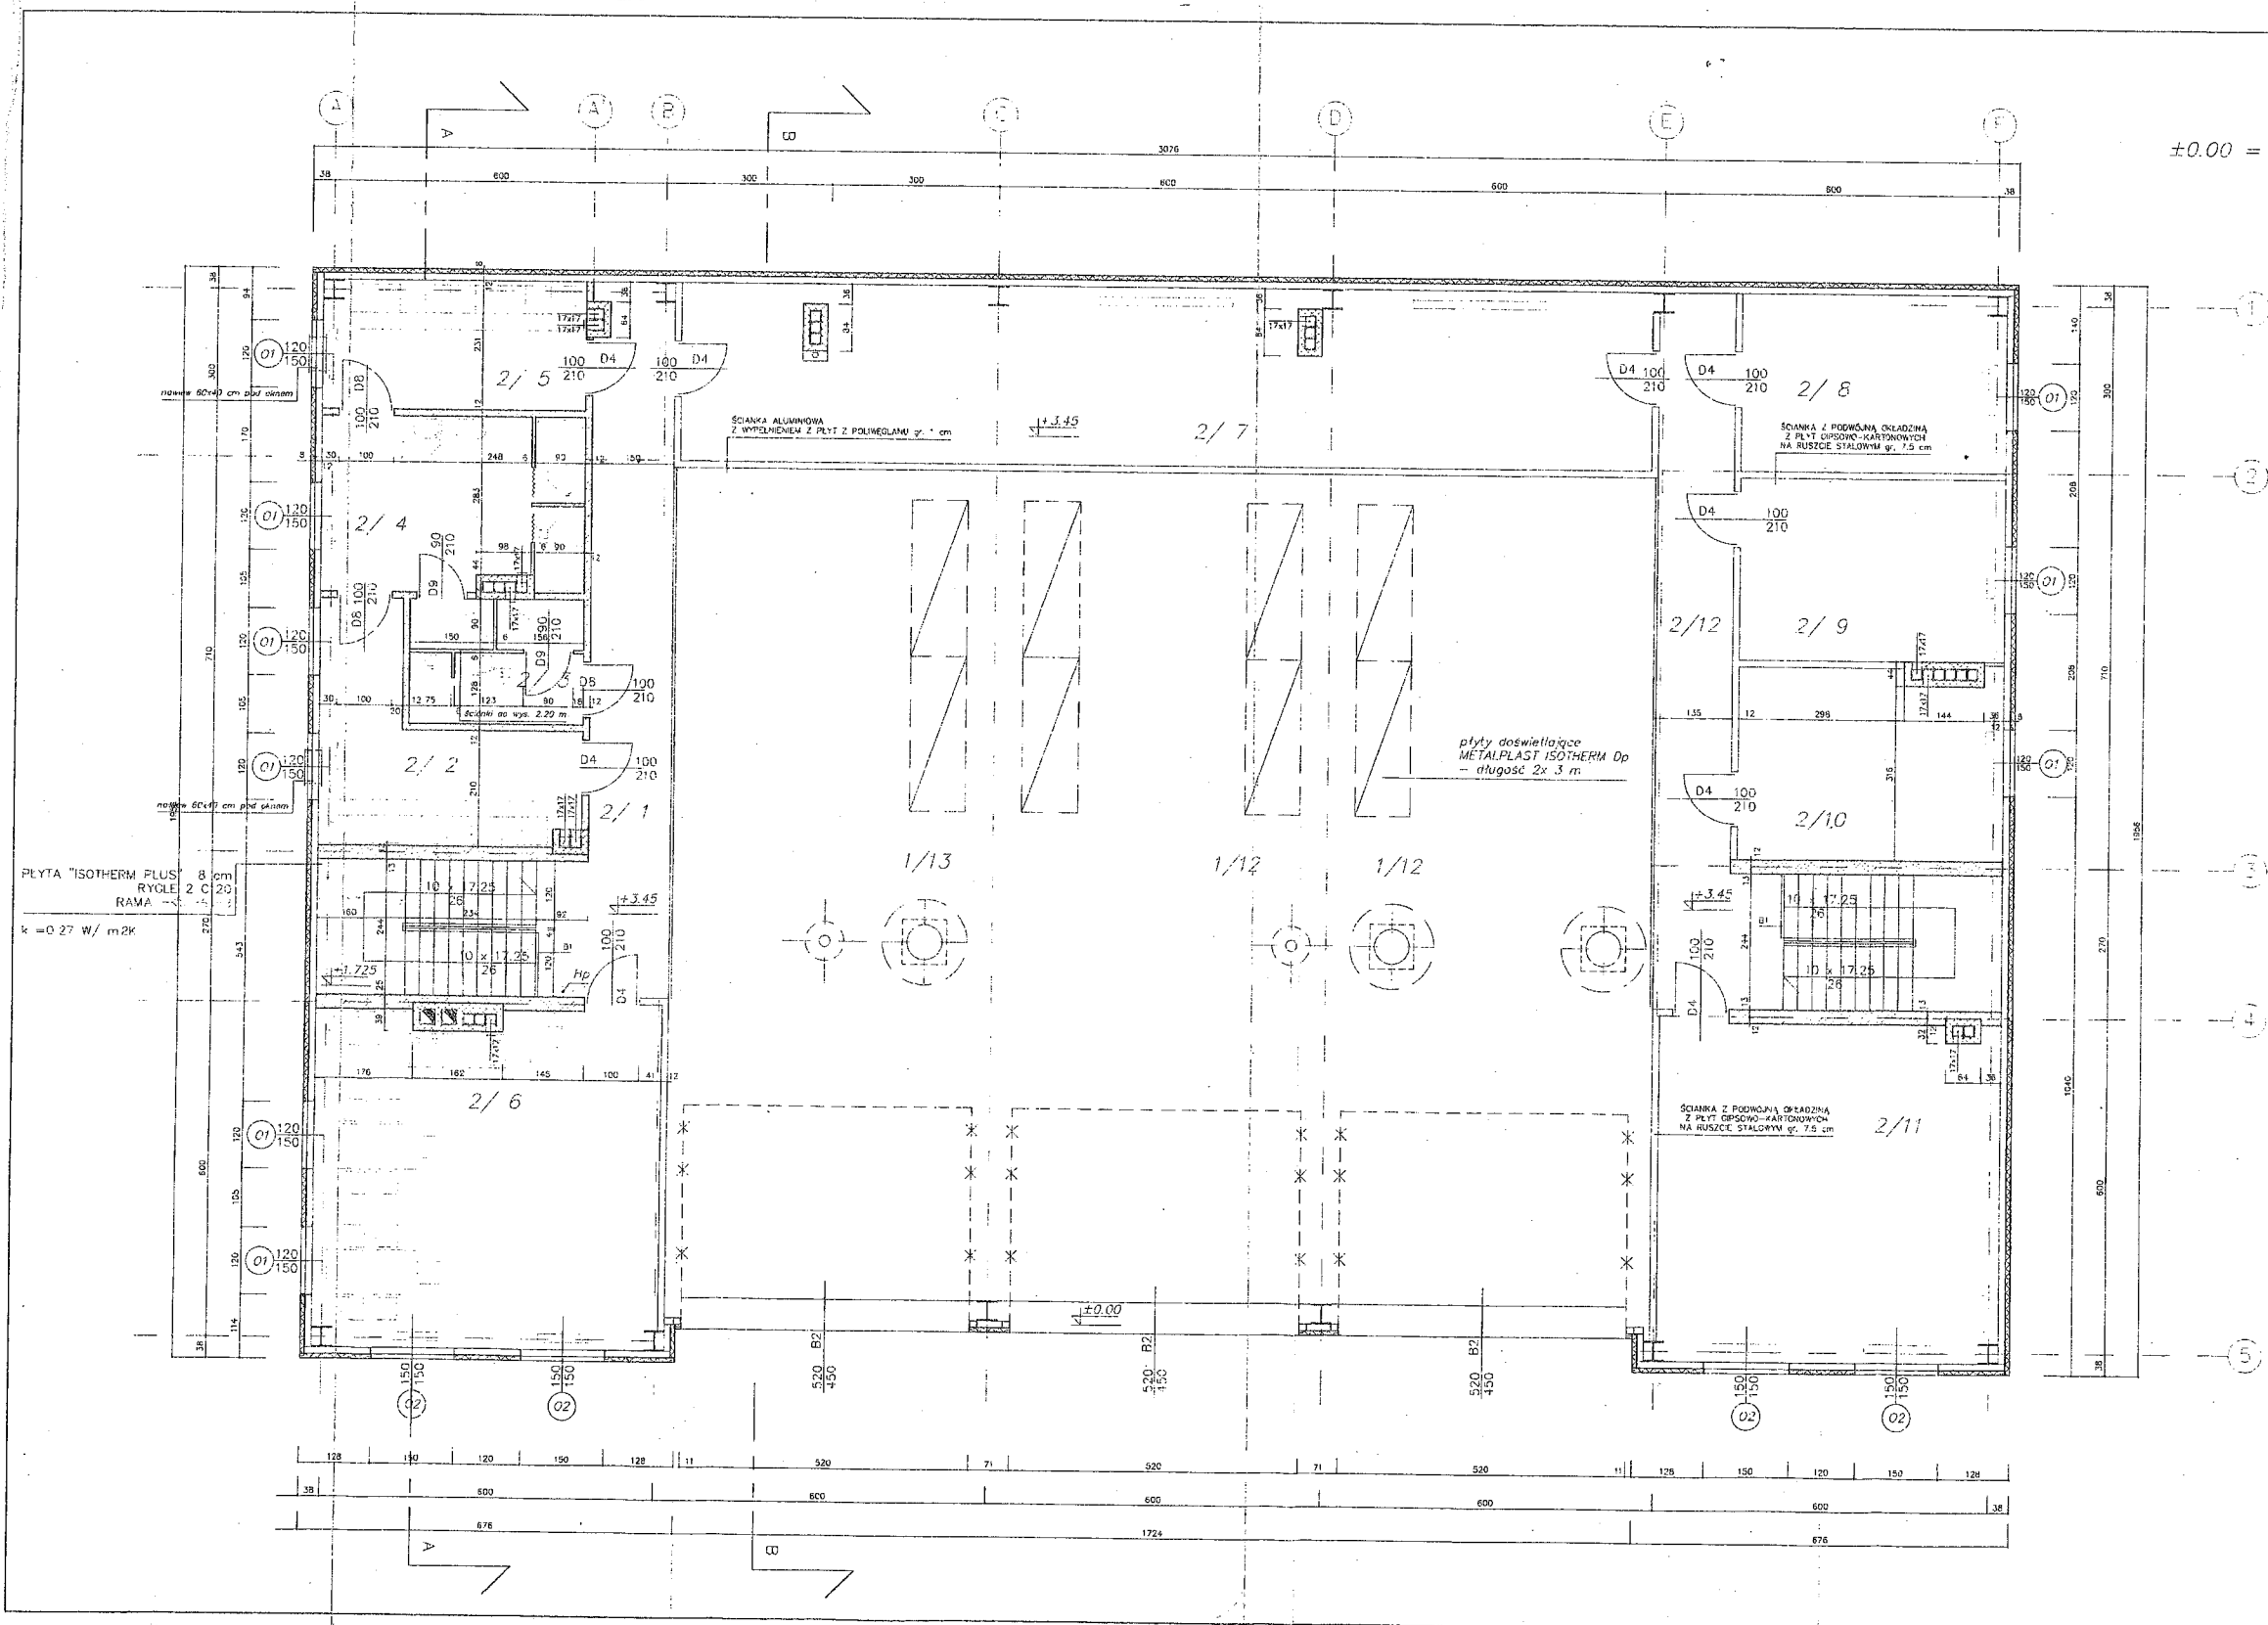

±0.00 = 251.58 m n.p.m.

- 2/1 KOMUNIKACJA - ANTRESOLA
płytki gres - 16.3 m²
- 2/2 SZATNIA CZYSTA
płytki gres 12.65 m²
- 2/3 WC
płytki gres 5.35 m²
- 2/4 UMYWALNIA
płytki gres 13.81 m²
- 2/5 SZATNIA BRUDNA
płytki gres 10.42 m²
- 2/6 POKÓJ SOCJALNY
płytki gres 36.2 m²
- 2/7 POW. SKŁADOWANIA
wyłewka cementowa - 58.1 m²
- 2/8 POW. SKŁADOWANIA
wyłewka cementowa - 14.9 m²
- 2/9 POW. SKŁADOWANIA
wyłewka cementowa - 15.6 m²
- 2/10 POW. SKŁADOWANIA
wyłewka cementowa - 16.5 m²
- 2/11 POW. SKŁADOWANIA
wyłewka cementowa - 36.7 m²
- 2/12 KOMUNIKACJA - ANTRESOLA
płytki gres - 16.3 m²

4

BIPROKOM - KRAKÓW S.A.		
Nazwa	TEMAT	
TS-2	OBWÓD UTRZYMANIA AUTOSTRADY W BRZĘCZKOWICACH	Nr ryc. 2
Wzrost	OBIEKT	
AB	WARSZTAT	Koszt ryc. 12
Data	TREŚĆ	
11.98	RZUT POZ. + 3.45	Skala 1:50
Kier. pracowni	mgr inż. arch. E. Siemiaszko	
Projektował	mgr inż. arch. M. Koczanowski	Kier. / nr arch. 4177
Wzrost		
Projektant	mgr inż. arch. J. Morduchowicz	

4/4